


Dle projektové dokumentace stavebního povolení č.j. HOL-24662/2018/ISÚ/rs má být před domem p.č. 989/2 chodník šířky 150 cm. Stejná šíře chodníku 150 cm je uvedena v dokumentaci skutečného provedení potvrzené zhotovitelem díla SISO spol. s r.o., výkres číslo C.2.2. Situace - 2. část. Ve skutečnosti je chodník vybudován o šířce cca 130 cm. Obrubník má fázi 0 cm, v PD je předepsáno 12 cm. Není splněna norma CSN 736110, vyžadující šířku 1500 mm a bezpečnostní odstup 500 mm od komunikace III/4903. Je porušena vyhláška 398/2009 Sb. stanovující minimální šířku chodníku 1500 mm.

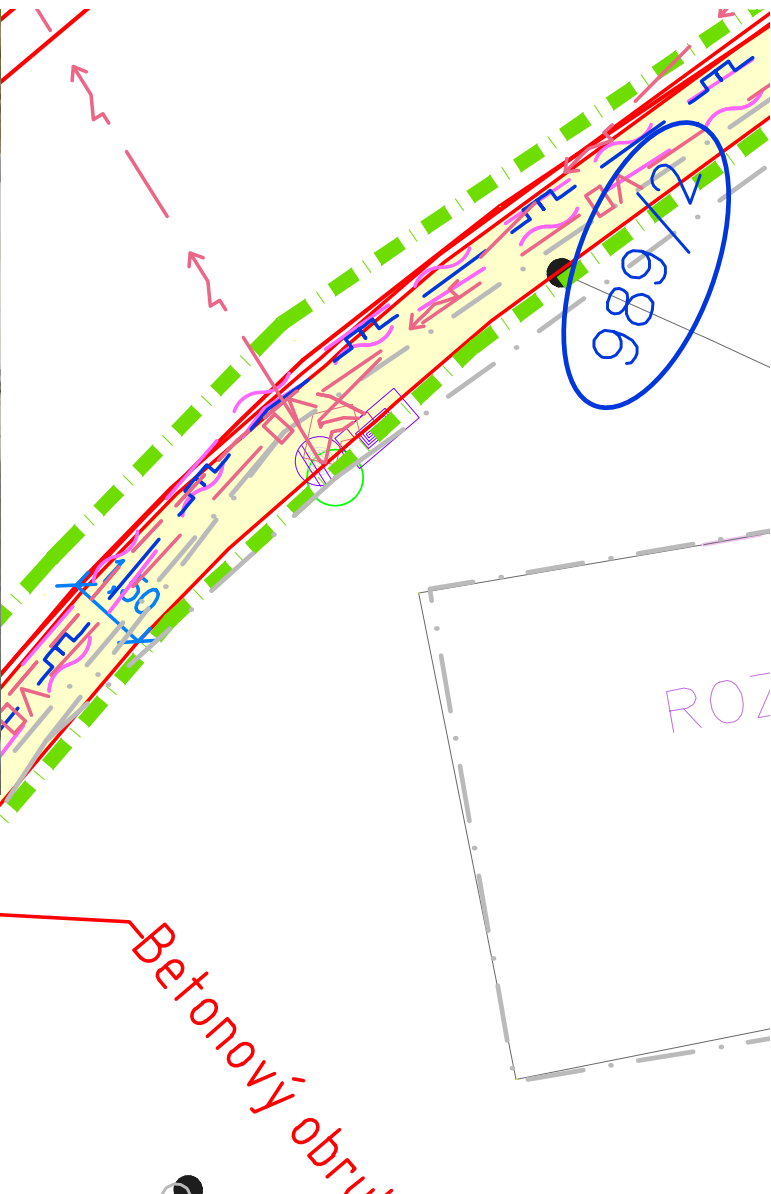

DOKUMENTACE SKUTEČNÉHO PROVEDENÍ

SISO spol. s r.o.
 3 Velká Dlážka 527/e
 750 02 PŘEROV I-Město
 IČO 47155558 DIČ CZ47125555

SOUŘADNICOVÝ SYSTÉM: JTSK
 VÝŠKOVÝ SYSTÉM: Bait p.v.
 POLOHA STÁVAJÍCÍCH INŽENÝRSKÝCH SÍTÍ JE INFORMATIVNÍ

KRAJ: ZLÍNSKÝ **KAT. ÚZEMÍ: KOSTELEC U HOL.**

STAVEBNÍK: OBEC KOSTELEC U HOLEŠOVA

AKCE:
 OPRAVA CHODNÍKŮ V OBCI KOSTELEC U HOLEŠOVA

OBSAH:
 SITUACE - 2. část

VED. PROJEKCE:
 Zuzana Kuchařová

NELL PROJEKT s. r. o.
 Plesníkova 5559
 760 05 Zlín

FORMÁT: 8xA4
DATUM: 6/2018
STUPEŇ: DSP A DPS
ZAKÁZK. ČÍSLO: -/2018

MĚŘÍTKO: 1:250
ČÍSLO VÝKRESU: C.2.2.

Betonový obrubník
 BO 15/25-fáze 12 cm