

## „OPRAVA CHODNÍKŮ V OBCI KOSTELEC U HOLEŠOVA“

### Dokumentace pro stavební povolení a provádění stavby

INVESTOR: Obec Kostelec u Holešova  
č.p. 58  
768 43 Kostelec u Holešova

ZHOTOVITEL: NELL PROJEKT s. r. o.

ČÍSLO ZAKÁZKY:

DATUM: 6/2018

**DOKUMENTACE SKUTEČNÉHO  
PROVEDENÍ**

**SISKO spol. s r. o.**  
3 Velká Dílžka 527/6 3  
750 02 PŘEROV I - Město  
IČO 47155558 DIČ CZ47155558

VÝTISK Č.

**3**



**NELL PROJEKT s. r. o., Plesníkova 5559, 760 05 Zlín**  
**Projektová a inženýrská činnost**

Akce : „Oprava chodníků v obci Kostelec u Holešova“  
Stupeň : Dokumentace pro stavební povolení a provádění stavby  
Stavebník : Obec Kostelec u Holešova

**A. PRŮVODNÍ ZPRÁVA**


**DOKUMENTACE SKUTEČNÉHO  
PROVEDENÍ**

**SISKO spol. s r.o.**  
3 Velká Dílžka 527/6 3  
750 02 PŘEROV I-Město  
IČ 47157558 DIČ CZ47155558

Zakázkové číslo : -/2018  
Vedoucí projekce : Zuzana Kuchařová  
Vypracoval : Aleš Trněný  
Datum : 6/2018





3

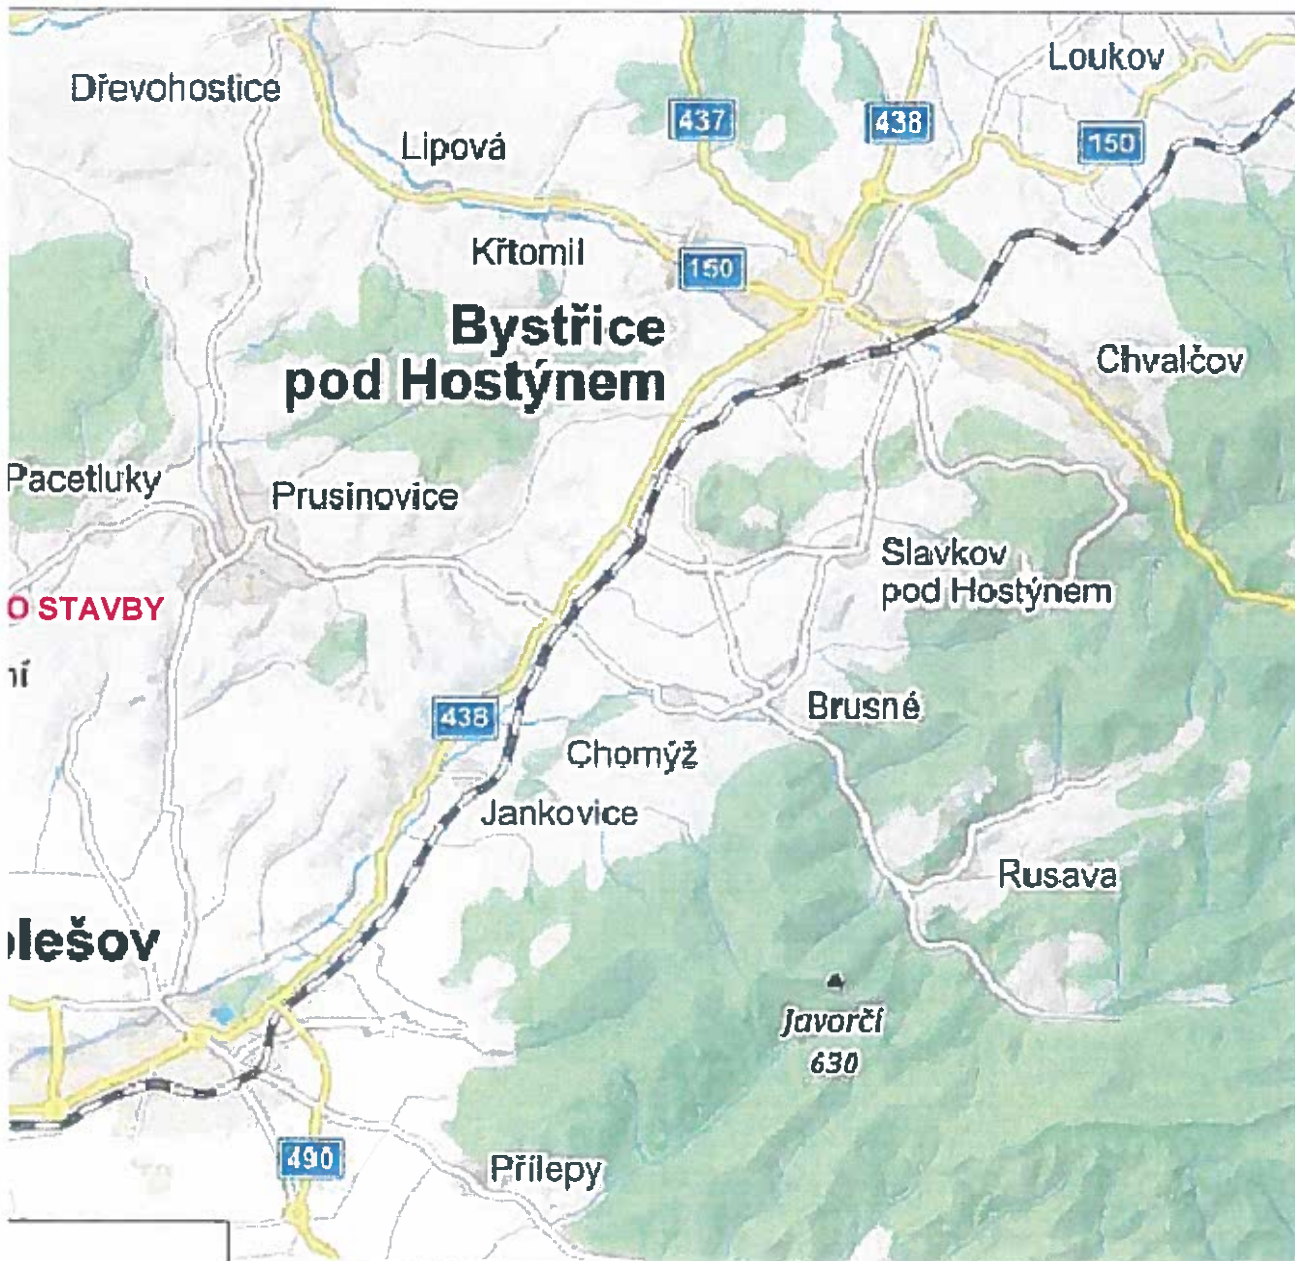

DOKUMENTACE SKUTEČNÉHO  
PROVEDENÍ

SISKO spol. s r.o.  
3 Velká Dílažka 527/6  
750 02 PŘEROV I-Město  
IČO 47155558, DIČ CZ47155558

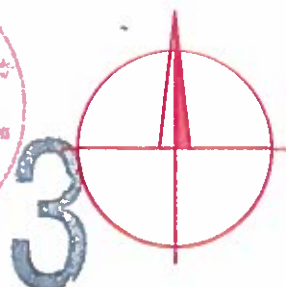

VYPRACOVAL:	ZODP.PROJEKT.	KRESLIL:	VED.PROJEKCE	NELL PROJEKT s. r. o. Plesníkova 5559 760 05 Zlín	
Aleš Trněný	Ing. Karel Kuchař	Aleš Trněný	Zuzana Kuchařová		
KRAJ: ZLÍNSKÝ		KAT. Ú.: KOSTELEČ U HOL.			
STAVEBNÍK: OBEC KOSTELEČ U HOLEŠOVA				DATUM	6/2018
AKCE: OPRAVA CHODNÍKŮ V OBCI KOSTELEČ U HOLEŠOVA				STUPEŇ	DSP A DPS
				ZAKÁZK. ČÍSLO	-/2018
OBSAH: PŘEHLEDNÁ SITUACE STAVBY				MĚŘITKO:	ČÍSLO VYKRESU B 1.
				-	

## LEGENDA INŽENÝRSKÝCH SÍTÍ:

stav	návrh	
		KANALIZACE
		VODOVOD
		PLYNOVOD
		DISTRIB. ROZVOD VN-VZDUŠNÝ
		DISTRIB. ROZVOD VN-ZEMNÍ
		DISTRIB. ROZVOD NN-VZDUŠNÝ
		DISTRIB. ROZVOD NN-ZEMNÍ
		ROZVOD VO-ZEMNÍ
		SDELOVACÍ KABELY
		HRANICE PARCEL-DLE KN
		OBVOD STAVENIŠTĚ

## LEGENDA OBJEKTŮ:

stav	návrh	
1		RODINNÉ DOMY STROMY


## LEGENDA PLOCH:

stav	návrh	
		CHODNÍK
		VJEZDY
		ZATRAVNĚNÁ PLOCHA-dotčená staveb. pracemi
		CHODNÍK - předláždění
		VOZOVKA - PŘEFRÉZOVÁNÍ
		HMATOVÁ DLAŽBA
		BETONOVÝ OBRUBNÍK BO 15/25
		BETONOVÝ OBRUBNÍK BO 10/25

## DOKUMENTACE SKUTEČNÉHO PROVEDENÍ

**SISKO spol. s r.o.**  
3 Velká Dílažka 527/6 3  
750 02 PŘEROV I-Město  
IČO 47155558 DIČ CZ47155558

SOUŘADNICOVÝ SYSTÉM: JTSK  
VÝŠKOVÝ SYSTÉM: BaIt p.v.  
POLOHA STÁVAJÍCÍCH INŽENÝRSKÝCH SÍTÍ JE INFORMATIVNÍ

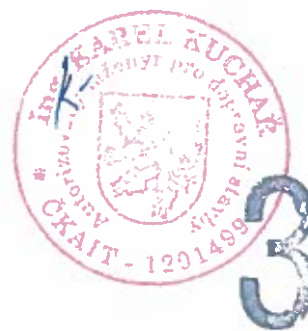

VYPRACOVAL:	ZODP.PROJEKT.	KRESLIL:	VED.PROJEKCE	NELL PROJEKT s. r. o. Plesníkova 5559 760 05 Zlín	
Aleš Trněný	Ing. Karel Kuchař	Aleš Trněný	Zuzana Kuchařová		
KRAJ: ZLÍNSKÝ		KAT. ÚZEMÍ: KOSTELEC U HOL.		FORMÁT	10xA4
STAVEBNÍK: OBEC KOSTELEC U HOLEŠOVA				DATUM	6/2018
AKCE: OPRAVA CHODNÍKŮ V OBCI KOSTELEC U HOLEŠOVA				STUPEŇ	DSP A DPS
				ZAKÁZK. ČÍSLO	-/2018
OBSAH: KOORDINAČNÍ SITUACE				MĚŘÍTKO: 1:500	ČÍSLO VÝKRESU B.2.



# SEZNAM PARCEL DOTČENÝCH STAVBOU

KATASTRÁLNÍ ÚZEMÍ: KOSTELEC U HOLEŠOVA

PARCELNÍ ČÍSLA: 245/3, 245/17, 246/15, 763, 246/18, 248/5, 256, 236, 228, 227, 212, 211, 201/2, 201/1, 200, 194, 193/2, 193/1, 254/1, 97/1, 225, 97/4, 98/2, 736/29, 736/13, 736/28, 736/8, 736/7, 989/2, 736/14, 736/11, 736/1

## LEGENDA

stav návrh



500/1


HRANICE PARCEL-DLE KN

PARCELNÍ ČÍSLO-DLE KN

OZNAČENÍ DOTČENÝCH POZEMKŮ STAVBOU

DOKUMENTACE SKUTEČNÉHO  
PROVEDENÍ

**SISKO** spol. s r.o.  
3 Velká Dílažka 207/6, 3  
750 02 PŘÍZROV L Město  
IČO 47155556 DIČ CZ47155556

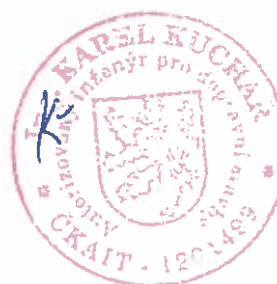

3

SOUŘADNICOVÝ SYSTÉM: JTSK  
VÝŠKOVÝ SYSTÉM: Balt p.v.  
POLOHA STÁVAJÍCÍCH INŽENÝRSKÝCH SÍTÍ JE INFORMATIVNÍ

VYPRACOVAL:	ZODP.PROJEKT.	KRESLIL:	VED.PROJEKCE	NELL PROJEKT s. r. o. Plesníkova 5559 760 05 Zlín 	
Aleš Trněný	Ing. Karel Kuchař	Aleš Trněný	Zuzana Kuchařová		
KRAJ: ZLÍNSKÝ		KAT. ÚZEMÍ: KOSTELEC U HOL.		FORMÁT	10xA4
STAVEBNÍK: OBEC KOSTELEC U HOLEŠOVA				DATUM	6/2018
AKCE:				STUPEŇ	DSP A DPS
OPRAVA CHODNÍKŮ V OBCI KOSTELEC U HOLEŠOVA				ZAKÁZK. ČÍSLO	-/2018
OBSAH:				MĚŘÍTKO:	ČÍSLO VÝKRESU
KATASTRÁLNÍ SITUACE				1:500	B.3.



**NELL PROJEKT s. r. o., Plesníkova 5559, 760 05 Zlín**  
**Projektová a inženýrská činnost**

Akce : „Oprava chodníků v obci Kostelec u Holešova“  
Stupeň : Dokumentace pro stavební povolení a provádění stavby  
Stavebník : Obec Kostelec u Holešova

**C.1. TECHNICKÁ ZPRÁVA**

**DOKUMENTACE SKUTEČNÉHO  
PROVEDENÍ**

**SISKO spol. s r.o.**  
3 Velká Dílažka 527 G  
750 02 PĚŘEROV I-Město  
IČO 47155556 DIČ CZ47155556

Zakázkové číslo : -/2018  
Vedoucí projekce : Zuzana Kuchařová  
Vypracoval : Aleš Trněný  
Datum : 6/2018



## LEGENDA INŽENÝRSKÝCH SÍTÍ:

stav	návrh	
		KANALIZACE
		VODOVOD
		PLYNOVOD
		DISTRIB. ROZVOD VN-VZDUŠNÝ
		DISTRIB. ROZVOD VN-ZEMNÍ
		DISTRIB. ROZVOD NN-VZDUŠNÝ
		DISTRIB. ROZVOD NN-ZEMNÍ
		ROZVOD VO-ZEMNÍ
		SDĚLOVACÍ KABELY
		HRANICE PARCEL-DLE KN

## LEGENDA OBJEKTŮ:


stav	návrh	
		RODINNÉ DOMY
		STROMY

## LEGENDA PLOCH:

stav	návrh	
		CHODNÍK
		VJEZDY
		ZATRAVNĚNÁ PLOCHA-dotčená staveb. pracemi
		CHODNÍK - předláždění
		VOZOVKA - PŘEFRÉZOVÁNÍ
		HMATOVÁ DLAŽBA
		BETONOVÝ OBRUBNÍK BO 15/25
		BETONOVÝ OBRUBNÍK BO 10/25

DOKUMENTACE SKUTEČNÉHO  
PROVEDENÍ

SISKO spol. s r. o.  
3 Velká Dílačka 527/6 3  
750 02 PŘEROV I-Město  
IČO 47155528 D.Č. 0247155558

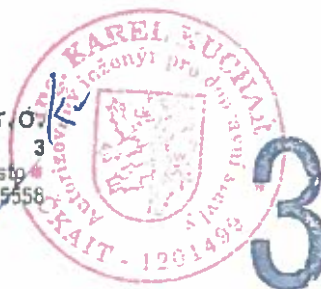


SOUŘADNICOVÝ SYSTÉM: JTSK  
VÝŠKOVÝ SYSTÉM: Balt p.v.  
POLOHA STÁVAJÍCÍCH INŽENÝRSKÝCH SÍTÍ JE INFORMATIVNÍ

VYPRACOVAL:	ZODP.PROJEKT.	KRESLIL:	VED.PROJEKCE	NELL PROJEKT s. r. o. Plesníkova 5559 760 05 Zlín	
Aleš Trněný	Ing. Karel Kuchař	Aleš Trněný	Zuzana Kuchařová		
KRAJ: ZLÍNSKÝ		KAT. ÚZEMÍ: KOSTELEC U HOL.		FORMÁT	10xA4
STAVEBNÍK: OBEC KOSTELEC U HOLEŠOVA				DATUM	6/2018
AKCE: OPRAVA CHODNÍKŮ V OBCI KOSTELEC U HOLEŠOVA				STUPEŇ	DSP A DPS
				ZAKÁZK. ČÍSLO	-/2018
OBSAH: SITUACE - 1. část				MĚŘÍTKO: 1:250	ČÍSLO VÝKRESU C.2.1.

## LEGENDA INŽENÝRSKÝCH SÍTÍ:

stav                      návrh

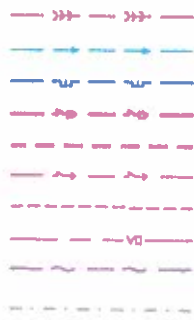

KANALIZACE  
 VODOVOD  
 PLYNOVOD  
 DISTRIB. ROZVOD VN-VZDUŠNÝ  
 DISTRIB. ROZVOD VN-ZEMNÍ  
 DISTRIB. ROZVOD NN-VZDUŠNÝ  
 DISTRIB. ROZVOD NN-ZEMNÍ  
 ROZVOD VO-ZEMNÍ  
 SDELOVACÍ KABELY  
 HRANICE PARCEL-DLE KN

## LEGENDA OBJEKTŮ:

stav                      návrh



RODINNÉ DOMY  
 STROMY

## LEGENDA PLOCH:

stav                      návrh




CHODNÍK  
 VJEZDY  
 ZATRAVNĚNÁ PLOCHA-dotčená staveb. pracemi  
 CHODNÍK - předláždění  
 VOZOVKA - PŘEFRÉZOVÁNÍ  
 HMATOVÁ DLAŽBA  
 BETONOVÝ OBRUBNÍK BO 15/25  
 BETONOVÝ OBRUBNÍK BO 10/25

15/25-fáz  
 tky 10/10  
 ≥ 0,5 m

DOKUMENTACE SKUTEČNÉHO  
 PŘEVODU

SISKO spol. s r.o.  
 3 Velká Dlážka 527/6  
 750 02 PŘEROV I-Město  
 IČO 47155558 DIČ CZ47185558

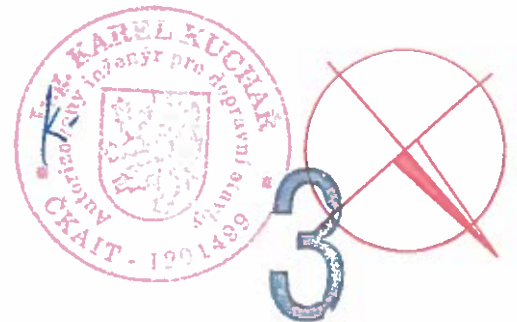

SOUŘADNICOVÝ SYSTÉM: JTSK  
 VÝŠKOVÝ SYSTÉM: BaIt p.v.  
 POLOHA STÁVAJÍCÍCH INŽENÝRSKÝCH SÍTÍ JE INFORMATIVNÍ

VYPRACOVAL:	ZODP.PROJEKT.	KRESLIL:	VED.PROJEKCE	NELL PROJEKT s. r. o. Plesníkova 5559 760 05 Zlín	
Aleš Trněný	Ing. Karel Kuchař	Aleš Trněný	Zuzana Kuchařová		
KRAJ: ZLÍNSKÝ		KAT. ÚZEMÍ: KOSTELEC U HOL.		FORMÁT	8xA4
STAVEBNÍK: OBEC KOSTELEC U HOLEŠOVA				DATUM	6/2018
AKCE: OPRAVA CHODNÍKŮ V OBCI KOSTELEC U HOLEŠOVA				STUPEŇ	DSP A DPS
				ZAKÁZK. ČÍSLO	-/2018
OBSAH: SITUACE - 2. část				MĚŘITKO: 1:250	ČÍSLO VÝKRESU C.2.2.



## LEGENDA INŽENÝRSKÝCH SÍTÍ:

stav	návrh	
		KANALIZACE
		VODOVOD
		PLYNOVOD
		DISTRIB. ROZVOD VN-VZDUŠNÝ
		DISTRIB. ROZVOD VN-ZEMNÍ
		DISTRIB. ROZVOD NN-VZDUŠNÝ
		DISTRIB. ROZVOD NN-ZEMNÍ
		ROZVOD VO-ZEMNÍ
		SDĚLOVACÍ KABELY
		HRANICE PARCEL-DLE KN

## LEGENDA OBJEKTŮ:

stav	návrh	
1		RODINNÉ DOMY
		STROMY

## LEGENDA PLOCH:

stav	návrh	
		CHODNÍK
		VJEZDY
		ZATRAVNĚNÁ PLOCHA-dotčená staveb. pracemi
		CHODNÍK - předláždění
		VOZOVKA - PŘEFRÉZOVÁNÍ
		HMATOVÁ DLAŽBA
		BETONOVÝ OBRUBNÍK BO 15/25
		BETONOVÝ OBRUBNÍK BO 10/25

DOKUMENTACE SKUTEČNÉHO  
PROVEDENÍ

SISKO spol. s r.o.  
3 Velká Dílačka 527/6 3  
750 02 PŘEROV I-Město  
IČO 47155568, DIČ CZ47155568





3



SOUŘADNICOVÝ SYSTÉM: JTSK  
VÝŠKOVÝ SYSTÉM: Bařt p.v.  
POLOHA STÁVAJÍCÍCH INŽENÝRSKÝCH SÍTÍ JE INFORMATIVNÍ

VYPRACOVAL:	ZODP.PROJEKT.	KRESLIL:	VED.PROJEKCE	NELL PROJEKT s. r. o. Plesníkova 5559 760 05 Zlín 	
Aleš Trněný	Ing. Karel Kuchař	Aleš Trněný	Zuzana Kuchařová		
KRAJ: ZLÍNSKÝ		KAT. ÚZEMÍ: KOSTELEC U HOL.		FORMÁT	4xA4
STAVEBNÍK: OBEC KOSTELEC U HOLEŠOVA				DATUM	6/2018
AKCE: OPRAVA CHODNÍKŮ V OBCI KOSTELEC U HOLEŠOVA				STUPEŇ	DSP A DPS
				ZAKÁZK. ČÍSLO	-/2018
OBSAH: SITUACE - 3. část				MĚŘÍTKO: 1:250	ČÍSLO VÝKRESU C.2.3.

## ② VZOROVÝ PŘÍČNÝ ŘEZ 1:50

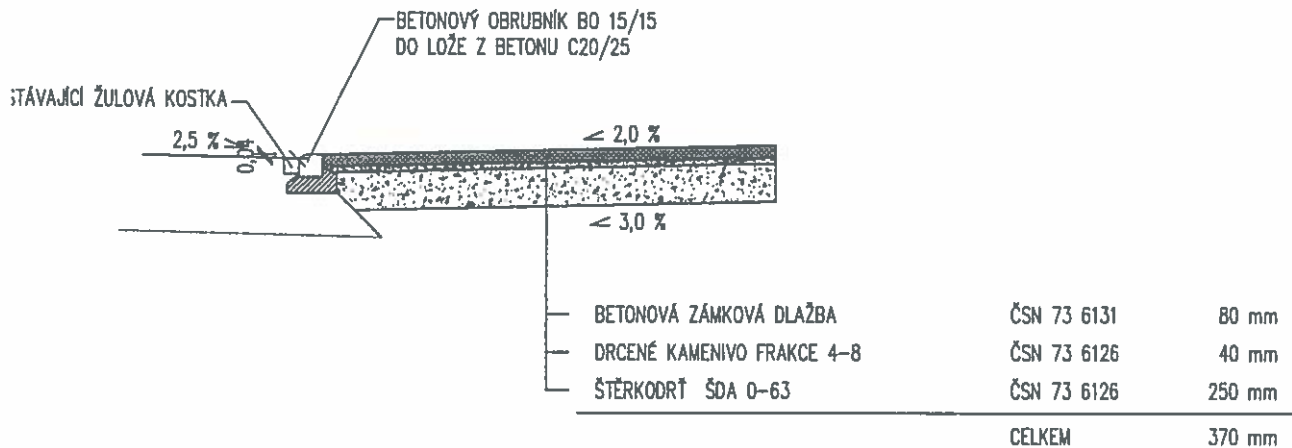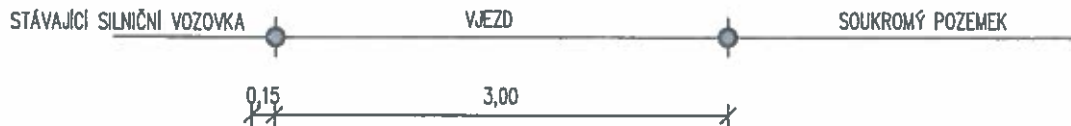

### DOKUMENTACE SKUTEČNÉHO PROVEDENÍ

**SISKO spol. s r.o.**  
3 Velká Dílačka 527/6 3  
750 02 PŘEROV I-Město  
IČO 47155558 DIČ CZ47155558



VYPRACOVAL:	ZODP.PROJEKT.	KRESLIL:	VED.PROJEKCE	NELL PROJEKT s. r. o. Plesníkova 5559 760 05 Zlín	
Aleš Trněný	Ing. Karel Kuchař	Aleš Trněný	Zuzana Kuchařová		
KRAJ: ZLÍNSKÝ		KAT. ÚZEMÍ: KOSTelec U HOL.		FORMÁT	2xA4
STAVEBNÍK: OBEC KOSTelec U HOLEŠOVA				DATUM	6/2018
AKCE: OPRAVA CHODNÍKŮ V OBCI KOSTelec U HOLEŠOVA				STUPEŇ	DSP A DPS
				ZAKÁZK. ČÍSLO	-/2018
OBSAH: VZOROVÉ PŘÍČNÉ ŘEZY				MĚŘITKO: 1:50	ČÍSLO VÝKRESU C.3.

# SEZNAM PARCEL DOTČENÝCH STAVBOU

KATASTRÁLNÍ ÚZEMÍ: KOSTELEC U HOLEŠOVA

PARCELNÍ ČÍSLA: 245/3, 245/17, 763, 246/18, 248/5, 97/4, 736/29, 736/13, 736/28, 736/8, 736/7, 989/2, 736/14, 736/11, 736/1

## LEGENDA

stav

návrh



500/1

HRANICE PARCEL-DLE KN

PARCELNÍ ČÍSLO-DLE KN

OZNAČENÍ DOTČENÝCH POZEMKŮ STAVBOU

### VÝPOČET PLOCH ODKUPŮ POZEMKŮ PRO STAVBU:

#### OPRAVA CHODNÍKŮ V OBCI KOSTELEC U HOLEŠOVA

Ozn. Položky záboru	Číslo parcely	Katastrální území	Druh pozemku	Výměra pozemku (m <sup>2</sup> )	Zábor stavbou (m <sup>2</sup> )	Plocha odkupu (m <sup>2</sup> )	Vlastník
K/1	763	Kostelec u Holešova	Ostatní plocha	5252	449,46	449,46	Ředitelství silnic Zlínského kraje, příspěvková organizace, K Majáku 5001, 76001 Zlín
K/2	736/7	Kostelec u Holešova	Ostatní plocha	6141	392,88	392,88	Ředitelství silnic Zlínského kraje, příspěvková organizace, K Majáku 5001, 76001 Zlín
<b>SUMA</b>					<b>842,34</b>	<b>842,34</b>	

Pozn.: plochy pozemků jsou orientační, přesná výměra bude stanovena geometrickým plánem

### DOKUMENTACE SKUTEČNÉHO PROVEDENÍ

SISKO spol. s r.o.  
3 Velká Dlážka 527/6 3  
750 02 PŘEROV I-Město  
IČO 47155588 DIČ CZ47155556



SOUŘADNICOVÝ SYSTÉM: JTSK  
VÝŠKOVÝ SYSTÉM: BaIt p.v.  
POLOHA STÁVAJÍCÍCH INŽENÝRSKÝCH SÍTÍ JE INFORMATIVNÍ

VYPRACOVAL:	ZODP.PROJEKT.	KRESLIL:	VED.PROJEKCE	NELL PROJEKT s. r. o. Plesníkova 5559 760 05 Zlín	
Aleš Trměný	Ing. Karel Kuchař	Aleš Trměný	Zuzana Kuchařová		
KRAJ: ZLÍNSKÝ		KAT. ÚZEMÍ: KOSTELEC U HOL.		FORMÁT	6xA4
STAVEBNÍK: OBEC KOSTELEC U HOLEŠOVA				DATUM	6/2018
AKCE: OPRAVA CHODNÍKŮ V OBCI KOSTELEC U HOLEŠOVA				STUPEŇ	DSP A DPS
				ZAKÁZK. ČÍSLO	-/2018
OBSAH: ZÁBOROVÝ ELABORÁT				MĚŘÍTKO: 1:500	ČÍSLO VÝKRESU C.4.

**NELL PROJEKT s. r. o., Plesníkova 5559, 760 05 Zlín**  
**Projektová a inženýrská činnost**

Akce : „Oprava chodníků v obci Kostelec u Holešova“  
Stupeň : Dokumentace pro stavební povolení a provádění stavby  
Stavebník : Obec Kostelec u Holešova

**E.1. TECHNICKÁ ZPRÁVA ZOV**

DOKUMENTACE SKUTEČNÉHO  
PROVEDENÍ

SISKO spol. s r.o.  
3 Velká Dílažka 527/6  
750 02 PŘEROV I-Město  
IČO 47155555 DIČ CZ47155555


Zakázkové číslo : -/2018  
Vedoucí projekce : Zuzana Kuchařová  
Vypracoval : Aleš Trněný  
Datum : 6/2018



## LEGENDA INŽENÝRSKÝCH SÍTÍ:

stav

návrh

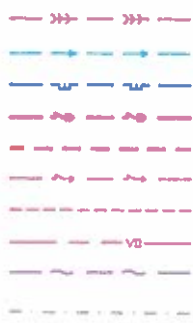

KANALIZACE  
 VODOVOD  
 PLYNOVOD  
 DISTRIB. ROZVOD VN-VZDUŠNÝ  
 DISTRIB. ROZVOD VN-ZEMNÍ  
 DISTRIB. ROZVOD NN-VZDUŠNÝ  
 DISTRIB. ROZVOD NN-ZEMNÍ  
 ROZVOD VO-ZEMNÍ  
 SDELOVACÍ KABELY  
 HRANICE PARCEL-DLE KN  
 OBVOD STAVENIŠTĚ

## LEGENDA OBJEKTŮ:

stav

návrh

1



RODINNÉ DOMY  
 STROMY

## LEGENDA PLOCH:

stav

návrh



CHODNÍK




VJEZDY



ZATRAVNĚNÁ PLOCHA-dotčená staveb. pracemi



CHODNÍK - předláždění

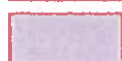

VOZOVKA - PŘEFRÉZOVÁNÍ



HMATOVÁ DLAŽBA




BETONOVÝ OBRUBNÍK BO 15/25




BETONOVÝ OBRUBNÍK BO 10/25

DOKUMENTACE SKUTEČNÉHO  
 PROVEDENÍ

SISKO spol. s r.o.  
 3 Velká Dlážka 527/6 3  
 750 02 PŘEROV I-Město  
 IČO 47155556 DIČ CZ47155556

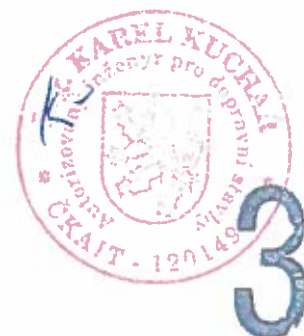

SOUŘADNICOVÝ SYSTÉM: JTSK  
 VÝŠKOVÝ SYSTÉM: Balt p.v.  
 POLOHA STÁVAJÍCÍCH INŽENÝRSKÝCH SÍTÍ JE INFORMATIVNÍ

VYPRACOVAL:	ZODP.PROJEKT.	KRESLIL:	VED.PROJEKCE	NELL PROJEKT s. r. o. Plesníkova 5559 760 05 Zlín	
Aleš Trněný	Ing. Karel Kuchař	Aleš Trněný	Zuzana Kuchařová		
KRAJ: ZLÍNSKÝ		KAT. ÚZEMÍ: KOSTELEC U HOL.			
STAVEBNÍK: OBEC KOSTELEC U HOLEŠOVA				DATUM	6/2018
AKCE: OPRAVA CHODNÍKŮ V OBCI KOSTELEC U HOLEŠOVA				STUPEŇ	DSP A DPS
				ZAKÁZK. ČÍSLO	-/2018
OBSAH: SITUACE ZOV				MĚŘÍTKO: 1:500	ČÍSLO VÝKRESU E.2.



**NELL PROJEKT s. r. o., Plesníkova 5559, 760 05 Zlín**  
**Projektová a inženýrská činnost**

Akce : „Oprava chodníků v obci Kostelec u Holešova“  
Stupeň : Dokumentace pro stavební povolení a provádění stavby  
Stavebník : Obec Kostelec u Holešova

**H. TECHNICKÉ SPECIFIKACE**

**DOKUMENTACE SKUTEČNÉHO  
PROVEDENÍ**

**SISKO spol. s r.o.**  
3 Velká Dílačka 527/6 3  
750 02 PŘEHOV I-Město  
47155558 DIČ CZ47155558

Zakázkové číslo : -/2018  
Vedoucí projekce : Zuzana Kuchařová  
Vypracoval : Aleš Trněný  
Datum : 6/2018



3